


(钢筋均为Φ12@200, 建筑防腐面层未表示)

编制单位	中 金集团建设有限公司	
8-8	竣工图	
编制人	技术负责人	编制日期
陈博	桑小强	2016.04.
监理单位名称	监理人	
鑫诚建设监理咨询有限公司	孙殿章	



F

G

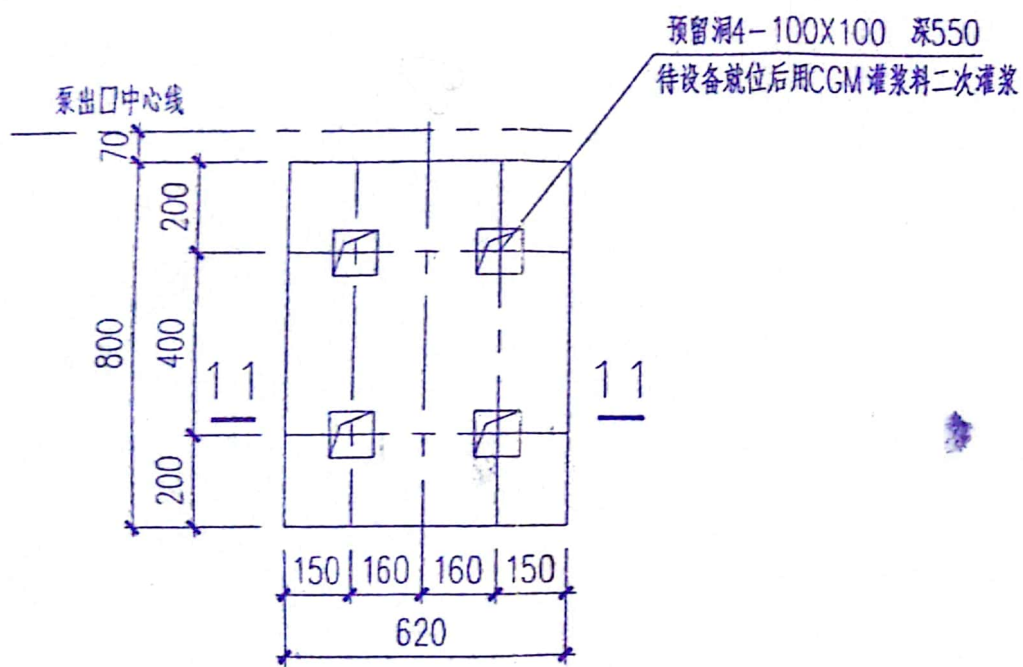


BJ-1
(BJ-8)

预留洞4-200X200 深500
待设备就位后用CGM灌浆料二次灌浆

泵出口中心线


档号	2-4-2-16
序号	9
页数	1

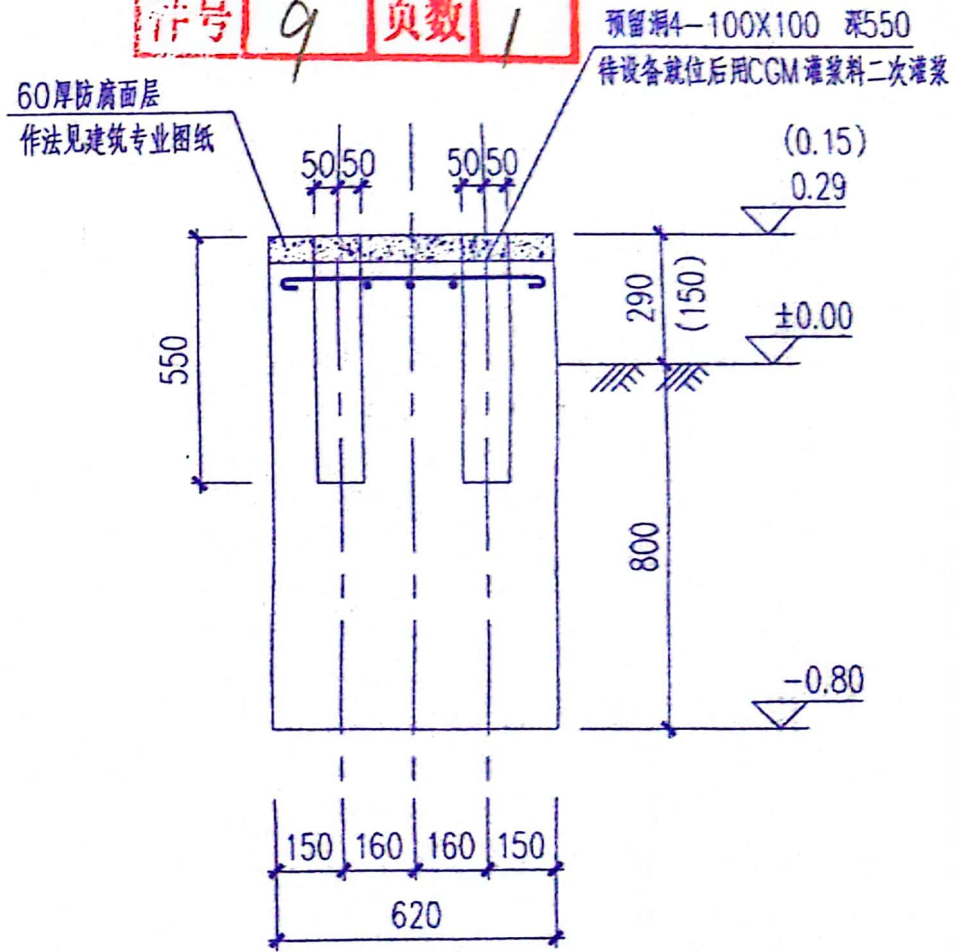

11-11
(钢筋均为 $\phi 8@200$)

预留洞4-200X200 深500

设备

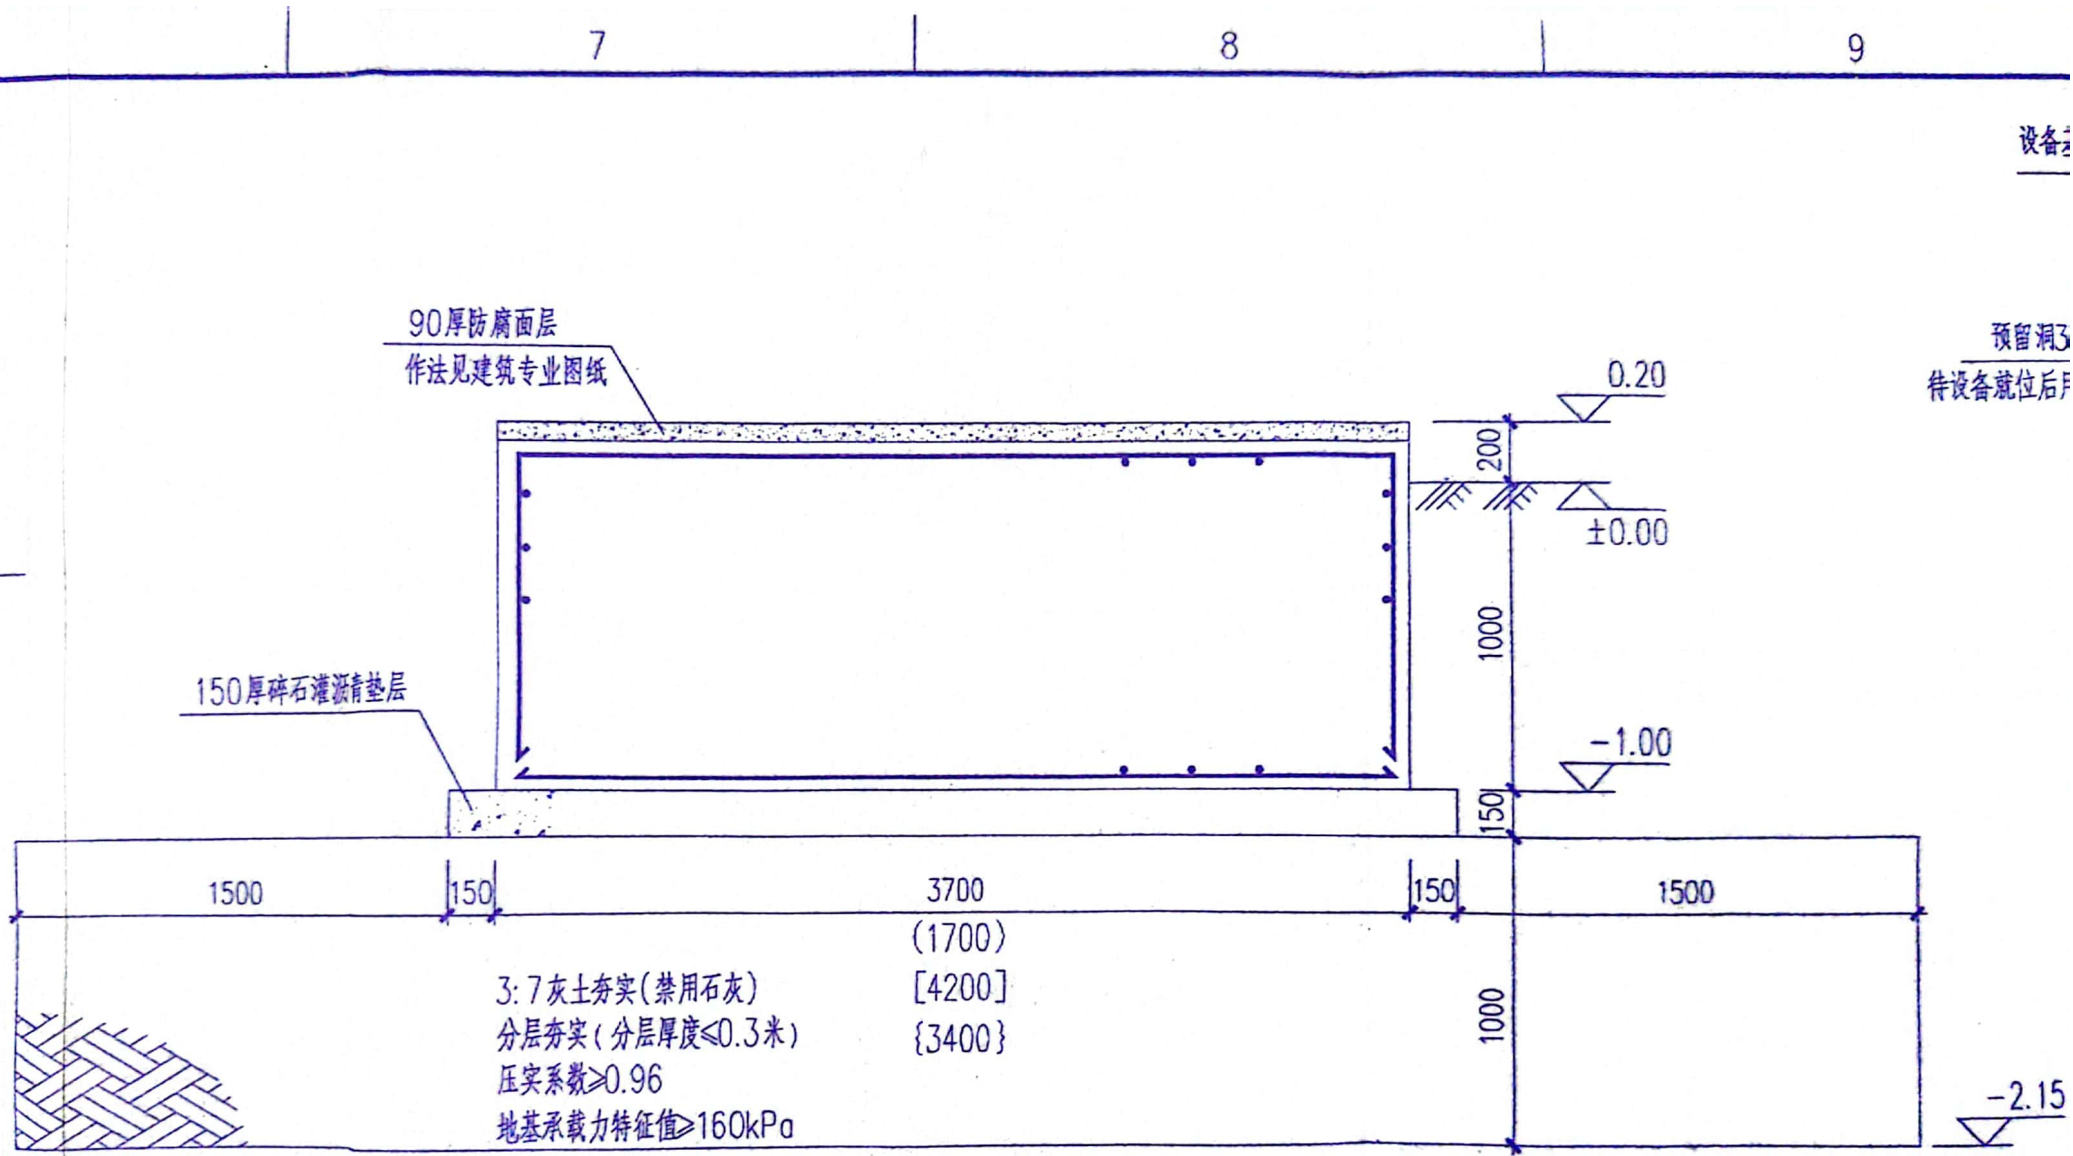

3:7灰土夯实(禁用石灰) [4200]
 分层夯实(分层厚度≤0.3米) {3400}
 压实系数≥0.96
 地基承载力特征值≥160kPa

2-2

(钢筋均为Φ12@250)